
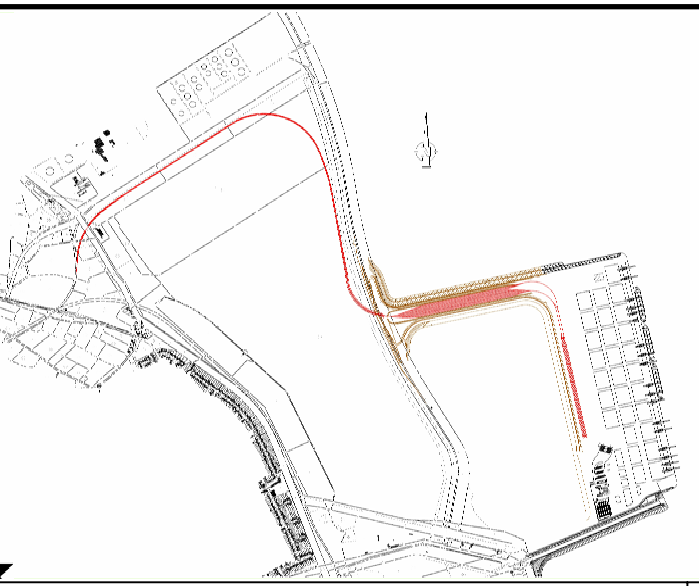


Strecke 1554
v. u. n. Ölweiche
Vstrecke = 60 km/h
nicht elektrifiziert
Bremsstapel: 700m

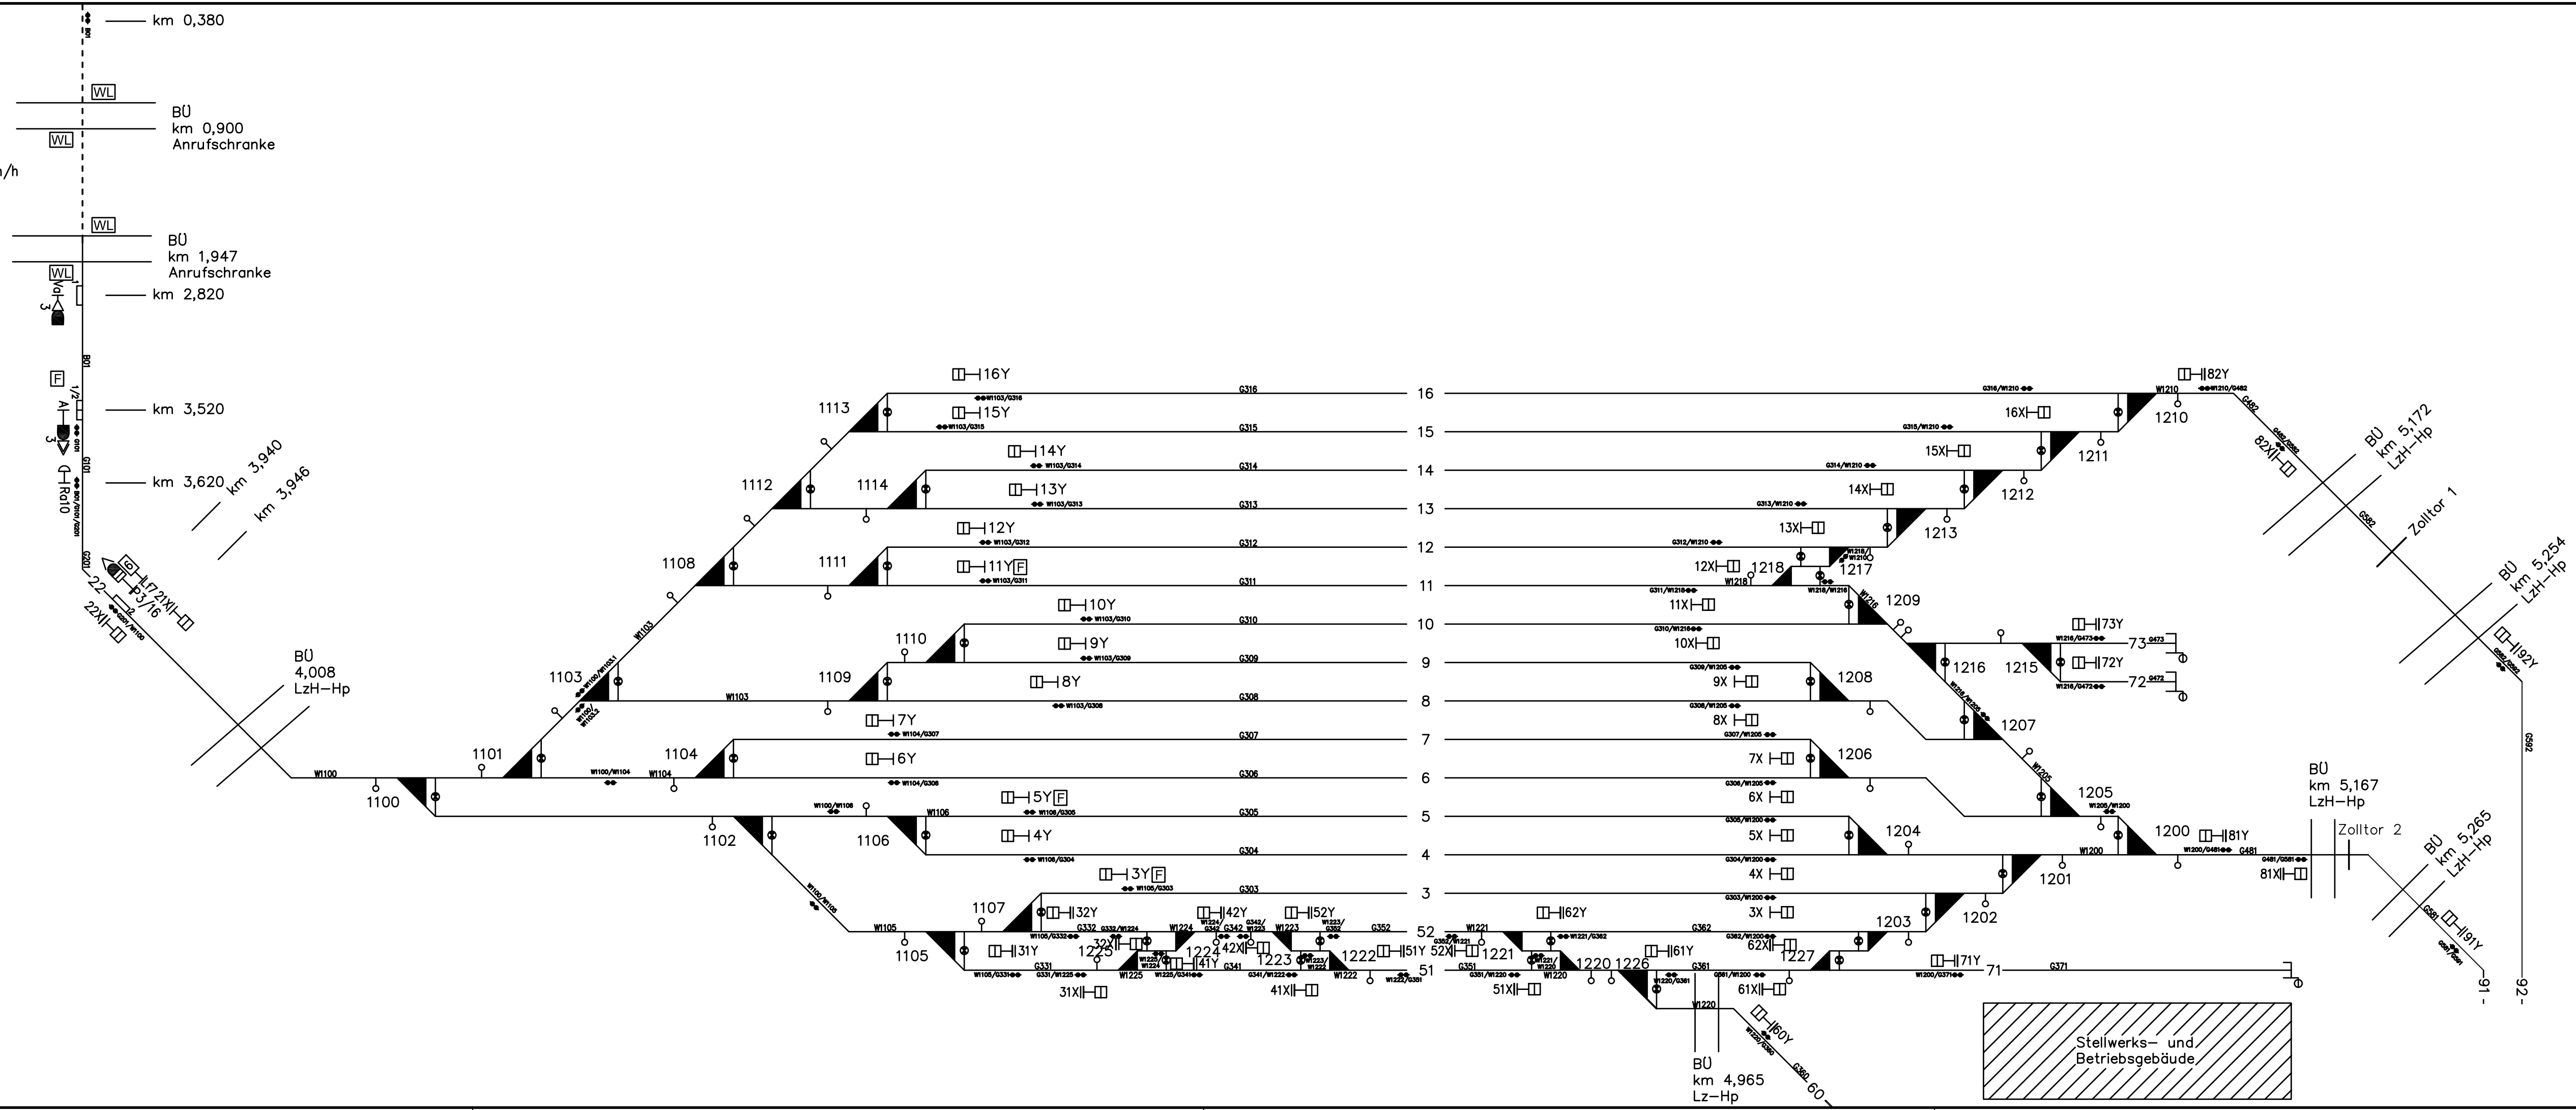

01	Revision nach Einbau	12/2011	Maschinsky
Nr.	Art der Änderung	Datum	Name

BBR
BBR Verkehrstechnik GmbH
Pillaustraße 1e
38126 Braunschweig
Tel.: (0531) 27300-0

M&K
Verkehrstechnik
Sicherheitstechnik
Maschinsky & Krause
Hohe Strasse 30-32
02828 Görlitz
Tel.: (03581)3877-0

gezeichnet	29.11.2010	Maschinsky	ohne	970 x 297
bearbeitet	29.11.2010	Maschinsky		
geprüft				

Bauherr

**JADEWESERPORT**
WILHELMSHAVEN

Projekt
JadeWeserPort Wilhelmshaven

Planinhalt
Bestandsplan
schematischer Lageplan

	Zeichnungsnummer	
	05GLE-5-TL-VG-901--51	
Bearbeitet:	Geprüft:	Aufgestellt:
Datum:	Datum:	Datum:
Unterschrift:	Unterschrift:	Unterschrift: